

Dohoda o uznání vady díla v rámci záruční lhůty

Mezi níže uvedenými smluvními stranami:

OBJEDNAVATEL:

Město Rychnov u Jablonce nad Nisou

Husova 490, 468 02 Rychnov u Jablonce nad Nisou

Zastoupeno ve věcech právních: Bc. Tomáš Levinský – starosta města

Zastoupeno ve věcech technických: Jan Dvořák – pracovník MěÚ Rychnov u Jablonce n.N.

IČO: 00262552

DIČ: CZ 00262552

Číslo účtu: 963232349/0800, Česká spořitelna a.s. pobočka Jablonec nad Nisou

(dále také jen „objednatel“)

ZHOTOVITEL:

1. jizerskohorská stavební společnost, s.r.o.

Pražská 392, Hodkovice nad Mohelkou, 463 42

Zastoupeno ve věcech smluvních: Tomáš Pasecký – jednatel

IČO: 49904884

DIČ: CZ49904884

Číslo účtu: 253520485/0300, ČSOB Liberec

(dále také jen „zhotovitel“)

(společně dále také jen „smluvní strany“)

Smluvní strany uzavírají níže uvedeného roku, měsíce a dne tuto Dohoda o uznání vady díla v rámci záruční lhůty (dále jen „Dohoda“):

1. Smluvní strany uzavřely dne 16.7.2018 smlouvu o dílo ve znění dodatku č. 1 ze dne 31.7.2018, dodatku č. 2 ze dne 10.10.2018 a dodatku č. 3 ze dne 22.11.2018 (dále jen pro stručnost „smlouva o dílo“) ve věci vybudování splaškové kanalizace KTH DN 300 v celkové délce 236 m s osmi revizními šachtami v ulici Lužická a Údolní, Rychnov u Jablonce nad Nisou dle projektové dokumentace vyhotovené Ing. Zdeňkem Hudcem, ČKAIT 0500390, v souladu s výkazem výměr a v souladu se stavebním povolením sp.zn.: 4545/2017SPR/OŽP/PA ze dne 1.3.2018 (právní moc ke dni 4.4.2018), vydaným Magistrátem města Jablonec nad Nisou.
2. Dokončené dílo předal zhotovitel objednateli za základě předávacího protokolu dne 23.11.2018. Záruka na jakost díla byla článkem X., odstavec 2. smlouvy o dílo o sjednána v trvání **60 měsíců**. Záruční doba na jakost díla poskytnutá zhotovitelem končí dne 23.11.2023.

3. Dne 21.3.2023 oznámil objednatel písemně zhotoviteli vzniklou vadu na vybudovaném díle. Popis závady: **Výškový propad na vozovce v místě pokládky nového asfaltového krytu mezi revizní šachtou 5 a 6 a 7.**

II.

1. Smluvní strany provedly společně dne 15.5.2023 místní šetření v místě vybudované kanalizace a zhotovitel tímto prohlašují, že se jedná o zjevnou vadu v jakosti provedeného díla. **Zhotovitel popsanou vadu v čl. I. odstavce 3. této Dohody uznává a konstatuje, že nese veškerou odpovědnost za vznik této vady. Zhotovitel se zavazuje vlastními silami a na vlastní náklady vadu díla odstranit.**
2. Smluvní strany se dohodly, že odstranění popsané závady dle čl. I. odstavce 3. této Dohody bude provedeno takto:
 - a) Propadlá část vozovky mezi revizní šachtou 6 a 7 bude odfrézována **do** tl.15 cm v polovině jízdního pruhu, tj. obrazec 35 m * 2,5 m.
 - b) Propadlá část vozovky mezi revizní šachtou 5 a 6 bude odfrézována **do** tl. 15 cm v polovině jízdního pruhu, tj. obrazec 35 m * 1,5 m.
 - c) Nad rýhou v místě vybudované kanalizace bude **provedeno přehutnění vč. doplnění štěrkodeřtě.**
 - d) V místě odfrézované části vozovky bude provedena strojní pokládka asfaltového obalovaného kameniva ACL v tl. 5 cm a ACO v tl. 5 cm s opatřením asfaltového penetračního postřiku mezi jednotlivými vrstvami.
 - e) Napojení nově pokládané asfaltové vrstvy na stávající asfaltové plochy bude ošetřeno asfaltovou zálivkou.

III.

1. Zhotovitel konstatuje, že odstranění závady zajistí vlastními silami a na vlastní náklady **do 31.10.2024** a to včetně případných opatření, která bude příprava a průběh prací vyžadovat.
2. Objednatel poskytne Zhotoviteli veškerou možnou součinnost při odstraňování vady díla.
3. Smluvní strany se dohodly, že v případě nedodržení termínu pro odstranění závady zajistí opravu vzniklé závady objednatel na náklady zhotovitele.

IV.

1. Zhotovitel se zavazuje oznámit objednateli přesný termín stavebních prací popsaných v čl. II. odstavce 2. této dohody minimálně 30 dnů předem.
2. Po dokončené opravě vzniklé závady vyzve zhotovitel objednatele k převzetí opraveného díla.
3. O převzetí opraveného díla bude smluvními stranami sepsán předávací protokol.
4. V případě, že jakost provedené opravy nebude odpovídat obecným standardům a povaze strojně pokládané obalované asfaltové směsi, může objednatel požadovat po zhotoviteli odstranění případných závad. Tato skutečnost bude zaznamenána do předávacího protokolu. Do doby odstranění všech vad a nedodělků při odstraňování

závady dle čl. I. odstavec 3 této dohody považují smluvní strany reklamační řízení za nevyřízené.

V.

1. Tato dohoda je sepsána ve dvou stejnopisech, z nichž každá smluvní strana obdrží jedno vyhotovení
2. Tuto dohodu schválila Rada města dne Usnesením č.
3. Nedílnou součástí této dohody je situace se zákresem poškozené části vozovky ul. Lužická, Rychnov u Jablonce nad Nisou.

Za objednatele:

Za zhotovitele:


Bc. Tomáš Levinský – starosta města

Tomáš Pasecký – jednatel

Přílohy:

1. Situace se zákresem poškozené části vozovky.

**Situace s vyznačením opravované části vozovky
ul. Lužická, Rychnov u Jblonce nad Nisou
v rámci uznané reklamace jakostí díla -
Splašková kanalizace ul. Lužická - Údolní,
Rychnov u Jablonce nad Nisou**

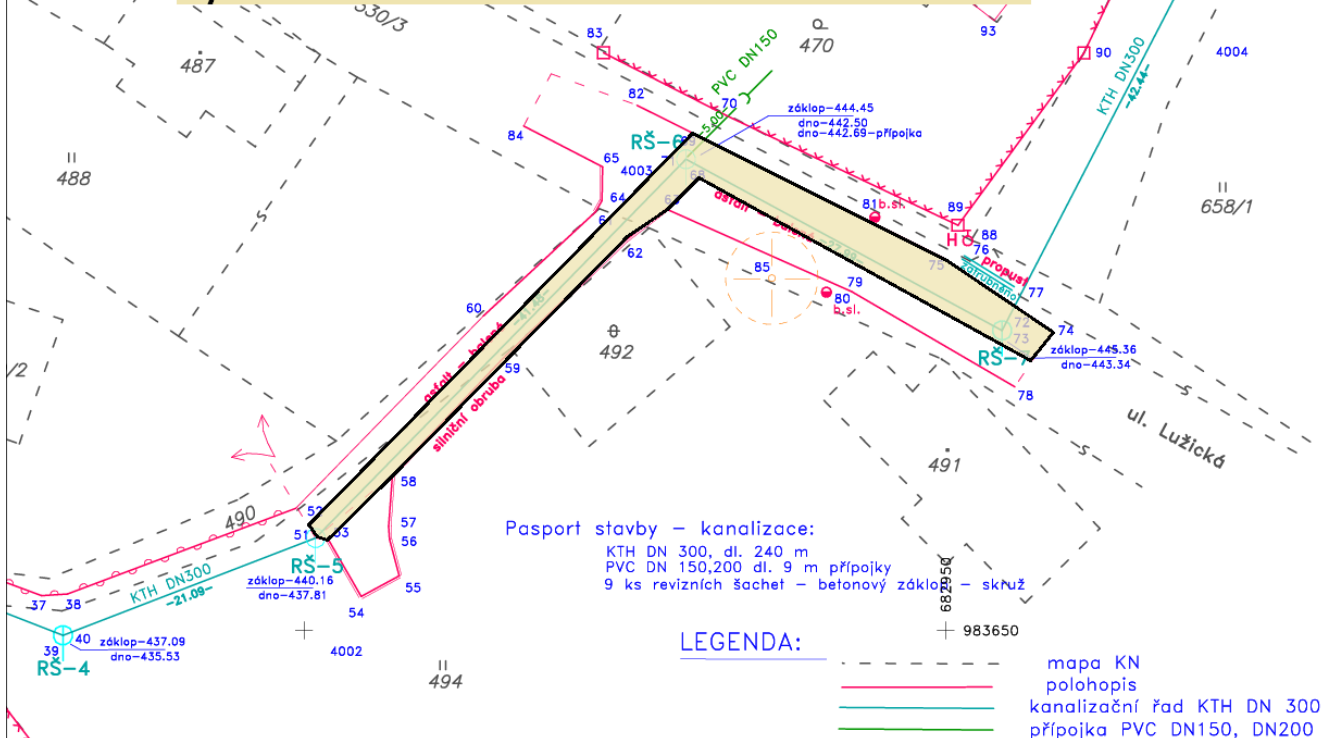

**GEODETICKÁ DOKUMENTACE
MAPA SKUTEČNÉHO PROVEDENÍ STAVBY (DSPS)**



GEOMETRICKÉ PLÁNY v.o.s. Rumjancevova 3, Liberec 1, 460 01
tel. 482 710 141, m-602 948 257 liberec@geometricplany.cz

Objednavatel : 1. JIZERSKOHORSKÁ STAVEBNÍ s.r.o.
Pražská 392, 463 42, Hodkovice n/Mohelkou

Zakázka:
RYCHNOV-SPLAŠKOVÁ STOKA ul. LUŽICKÁ, ÚDOLNÍ
K.ú. Rychnov u Jablonce nad Nisou

Souřadnicový syst: S-JTSK Výškový systém: Bpv

Zpracoval: A.Jeřábek Datum: 29.11.2018

Čís. zak.: 85/2018 Měřítko: 1 : 500

ČÍSLO OVĚŘENÍ: 85/2018
Náležitosti a přesnosti odpovídá předpisům.